


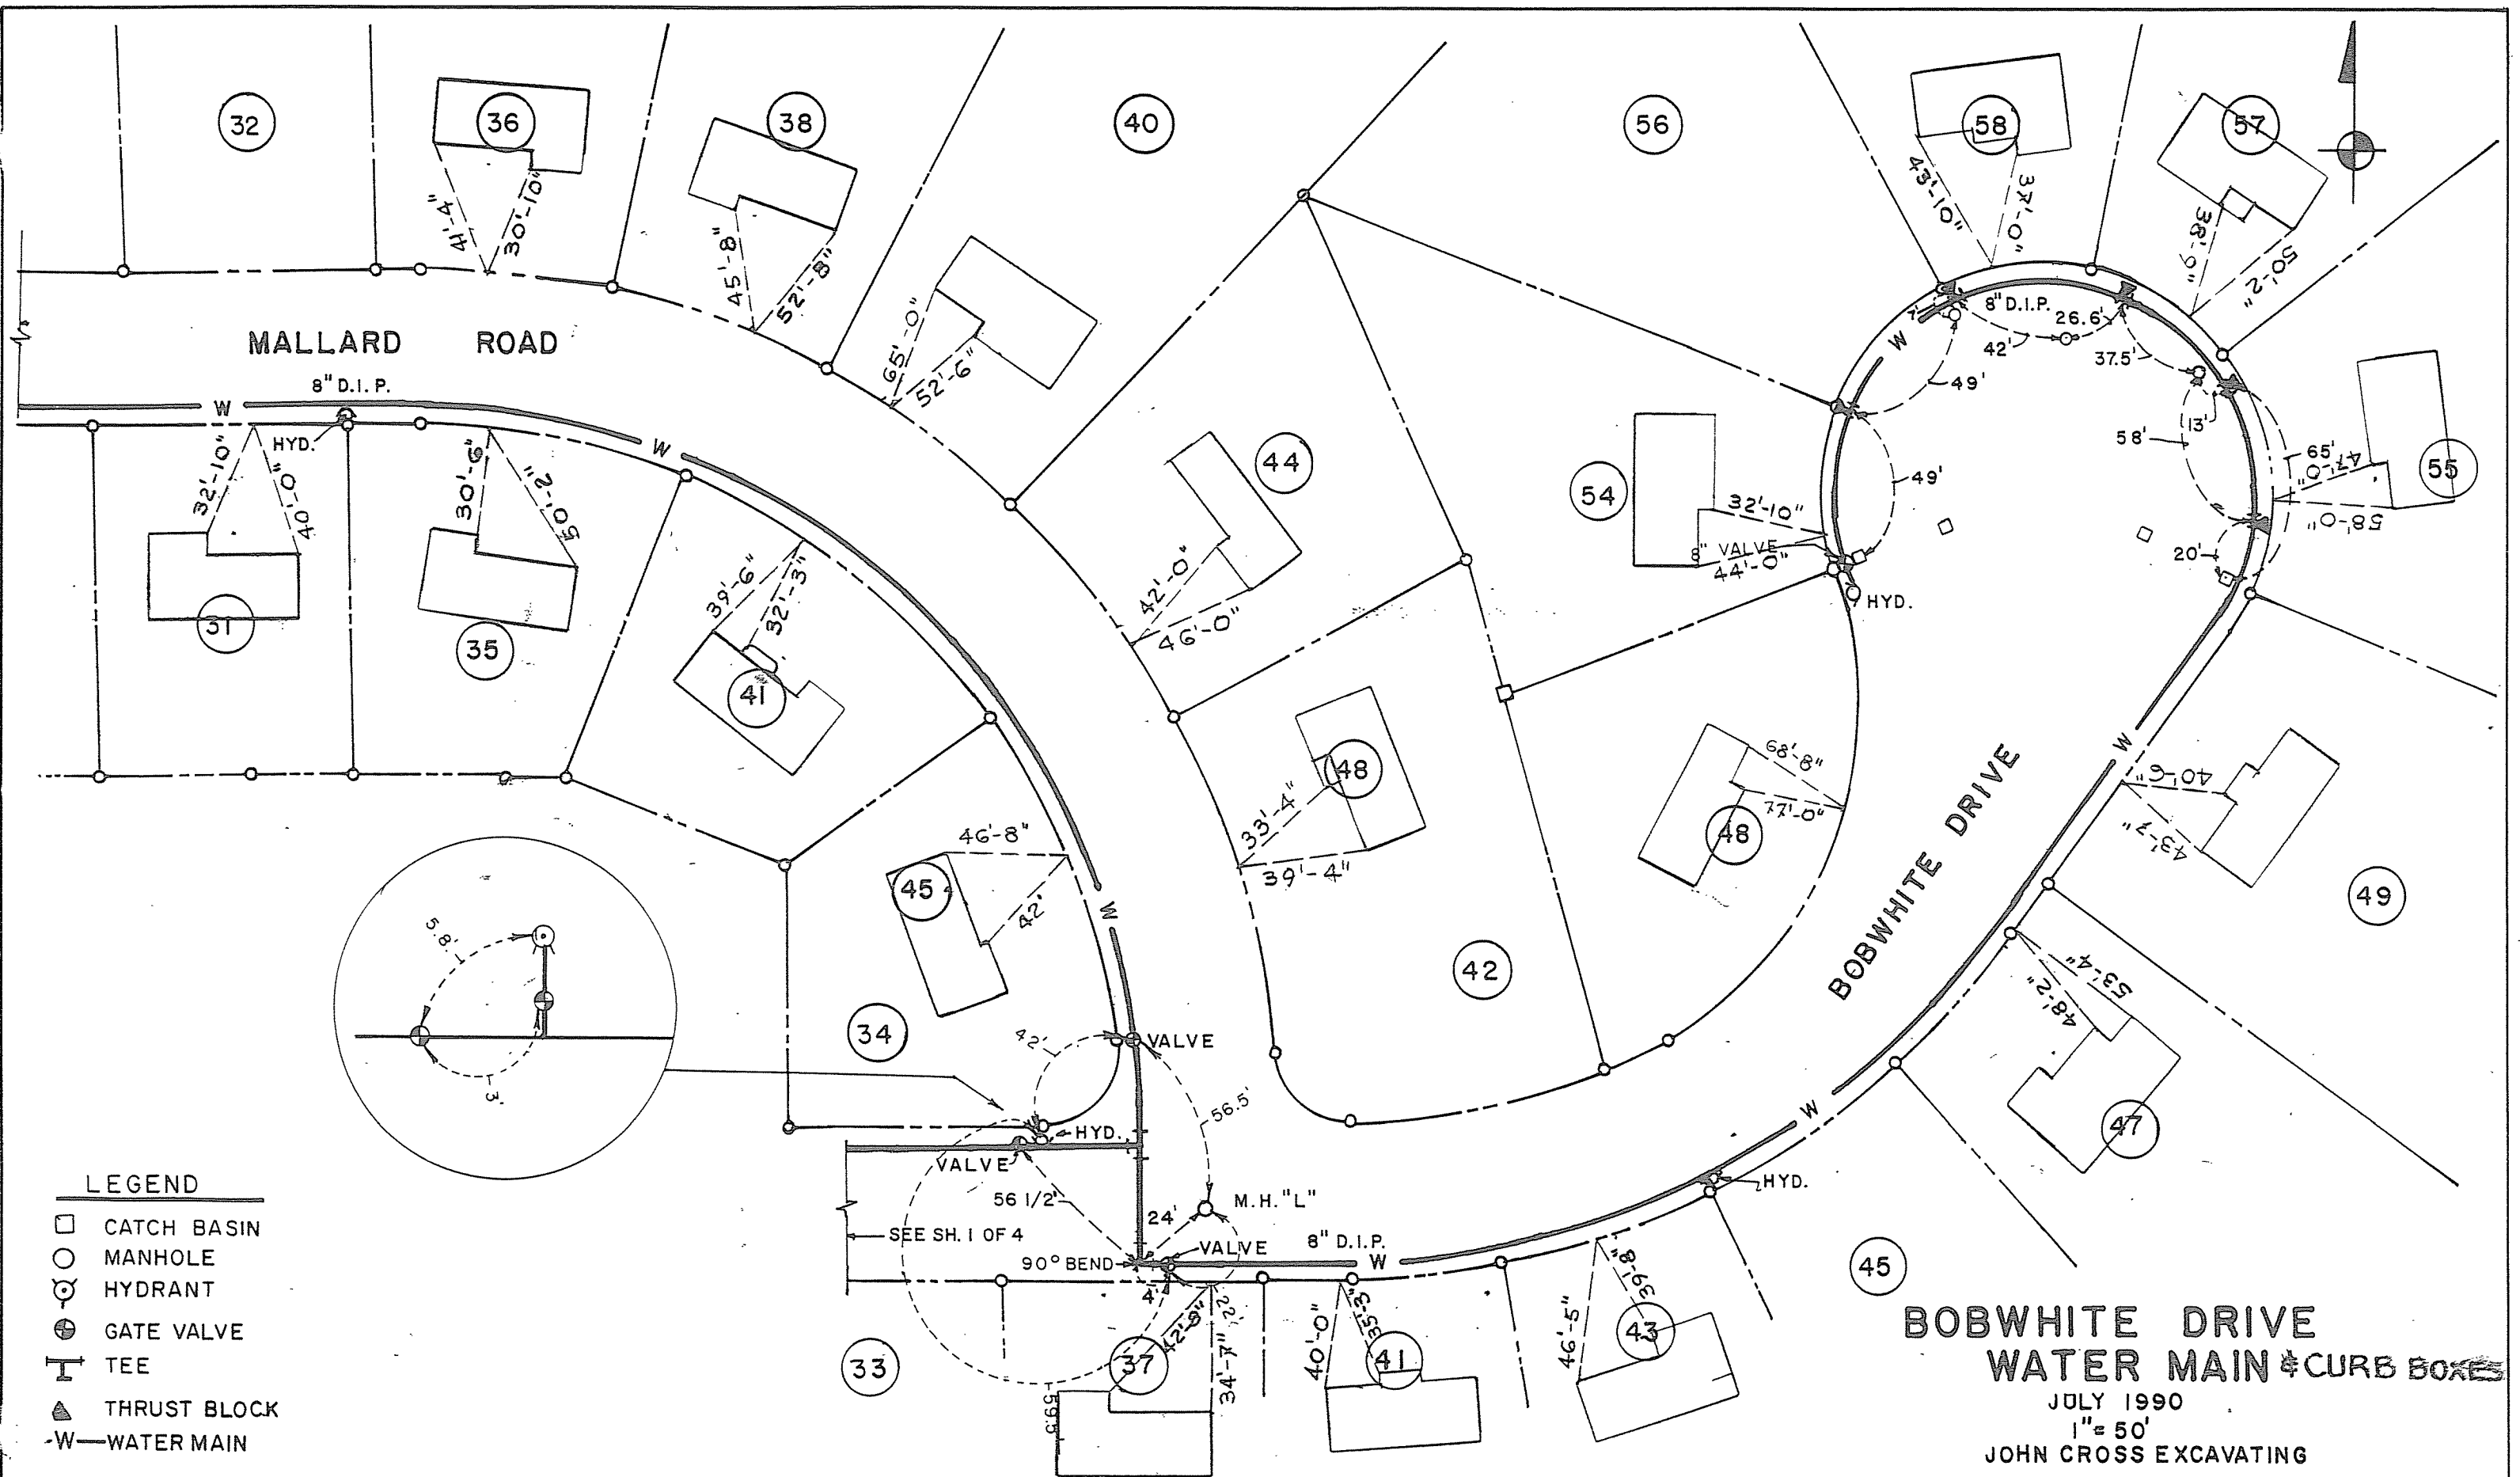

DRAWN BY: M. G.
 CHECKED BY: D. M. S.