

HUDSON AVENUE  
WATER DISTRICT NO.1  
TOWN OF BETHLEHEM

RECORD OF INSTALLATION  
TOWN OF BETHLEHEM ENGINEERING  
DEPARTMENT

SCALE: 1"=50' NOVEMBER, 1982  
DWN. BY: PDH

N  
↑

21

194

192

190

188

186

184

182

180

GARDNER TERRACE

HUDSON


AVENUE

DELAWARE

AND

HUDSON

RAILROAD

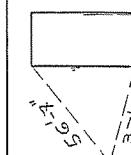

0  
1  
2  
