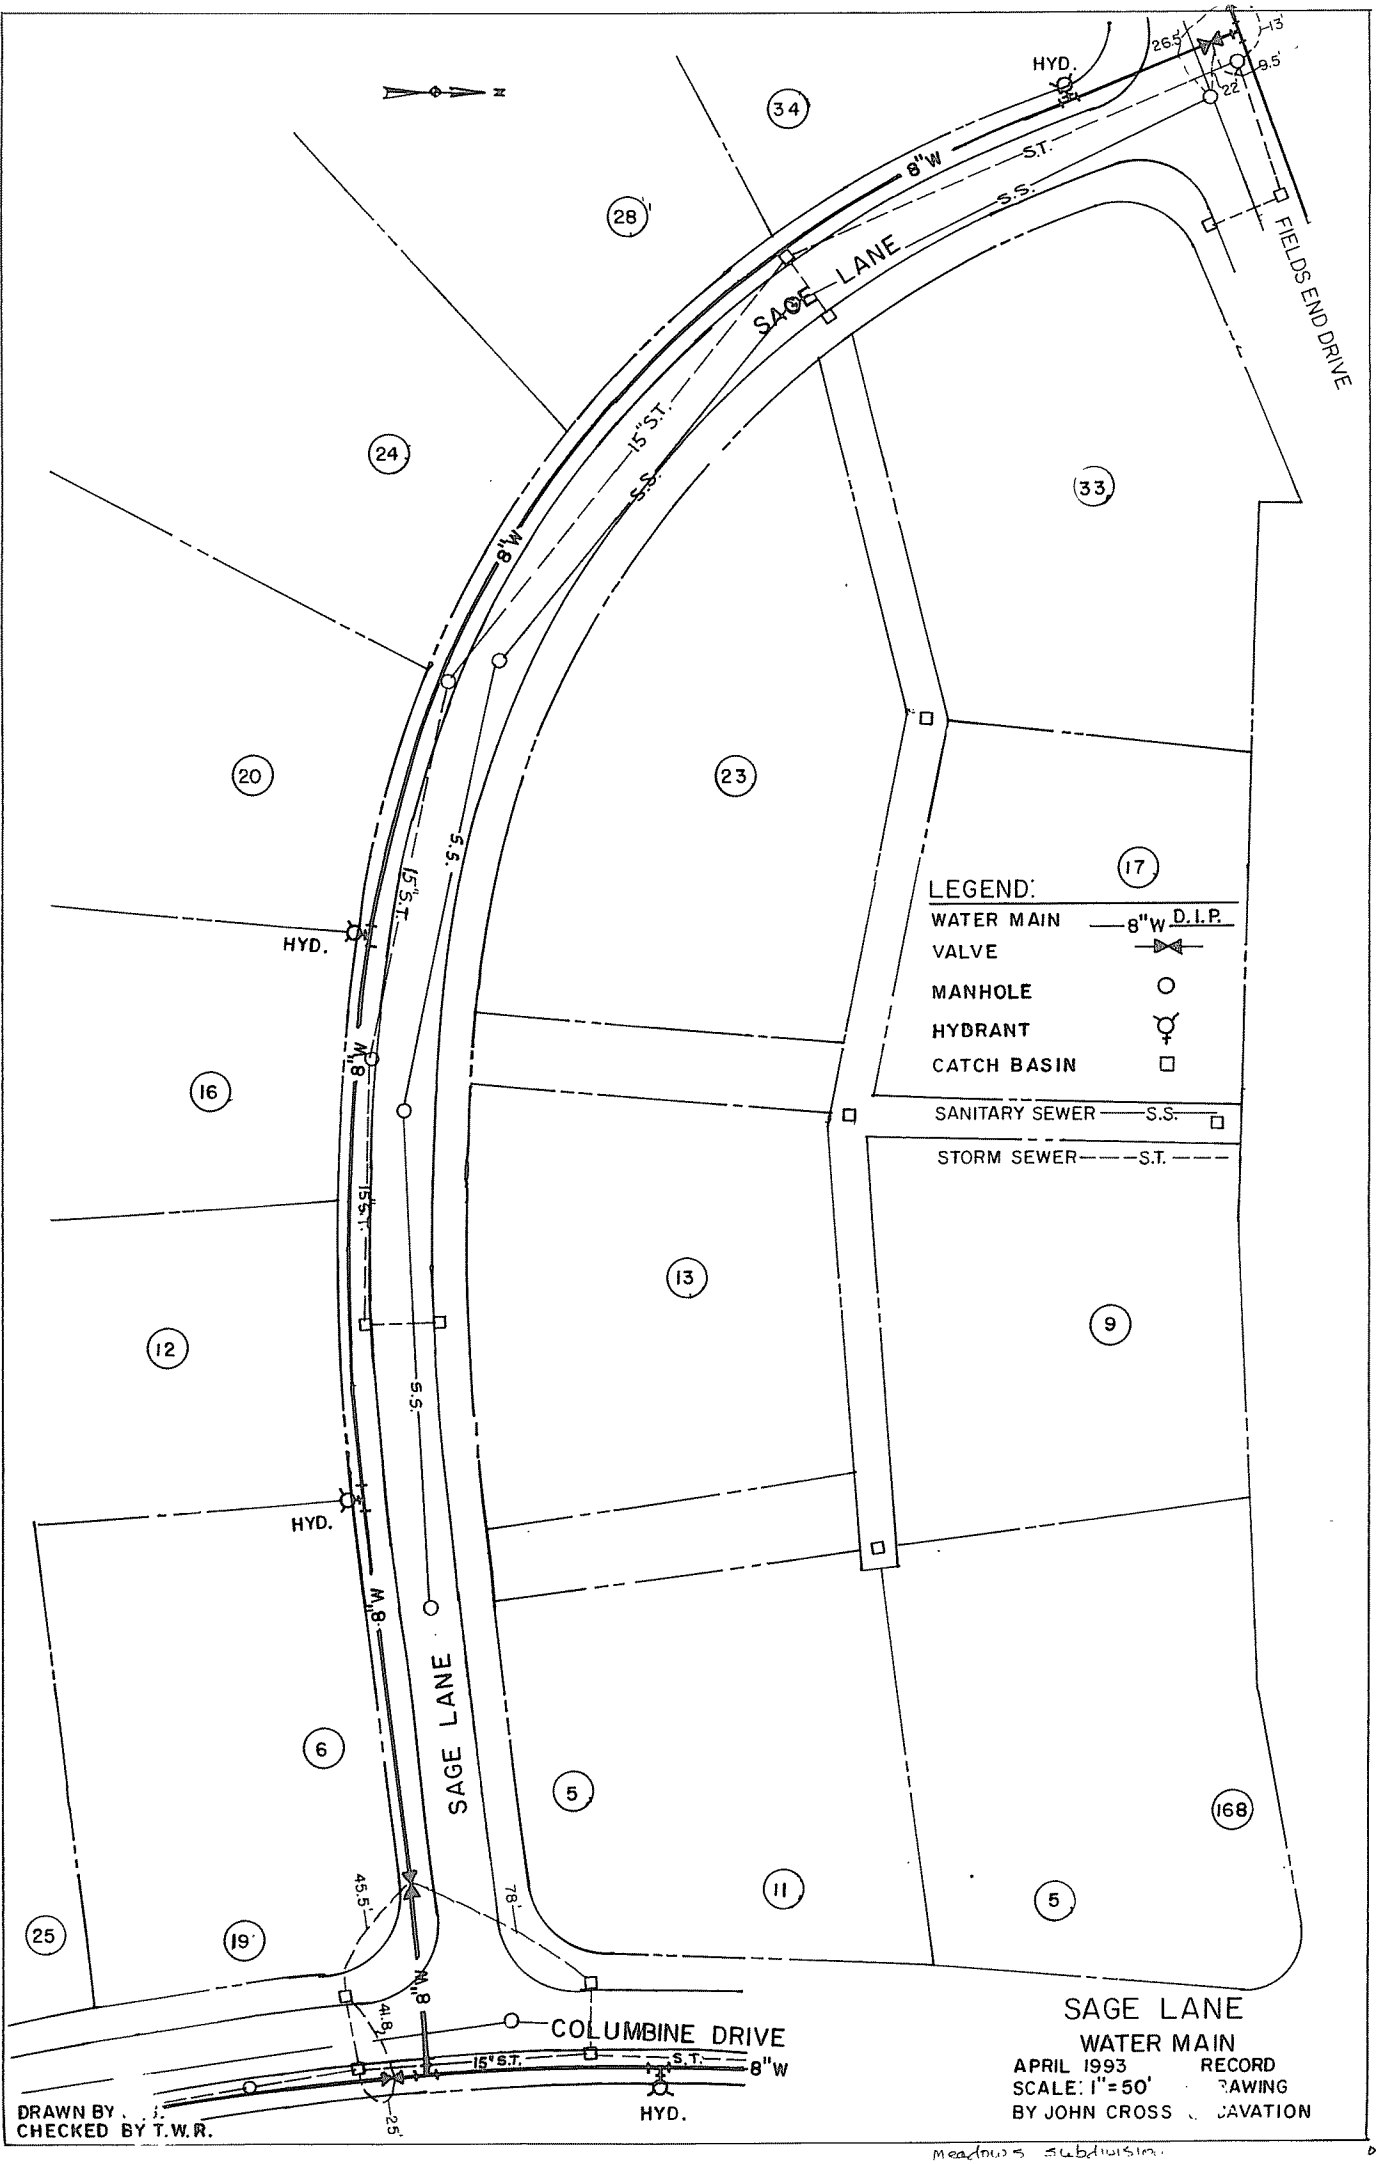


Meadows Subdivision