

WHITEHEAD STREET

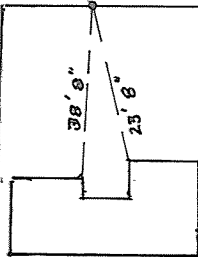
HACKETT

STREET

118	117	116	115	114	113	112	111	110	109		108	107	106	105	104	103	102	101	100	99
	79	80	81	82	83	84	85	86	87		88	89	90	91	92	93	94	95	96	97

WHITEHEAD

STREET

																																																																																																																																																																																																																																																																																																																																																																																																																																																																																																																																																																																																																																																																																																																																																																																																																																																																																																																																																																																																																																																																																																																																																																																																																																																																																																																																																																																																																																																			</
---	--	--	----